

MPG.Z.431.0839.2016

Protokół

odpis

Przedmiot: Kanalizacja deszczowa; sieć elektr. ; zabezp.sieci elektr. i teletech; drogi

Położenie:

ulica	numer	obręb	numer działki
Wiatrakowa	-Lenartowicza	98	
Nowodworska	-Traugutta	99	
		107	

Zlecenie: **"BUTOH" W. Palicki**

Pismo z dnia 2016-08-12

DOKUMENTACJA była przedmiotem narady koordynacyjnej w dniu **18.08.2016 r.** w formie zebrania zainteresowanych podmiotów, w zakresie lokalizacji urządzeń (*projektowanych*) podziemnych i nadziemnych z uwagami jak podano niżej.

Przy ewentualnym dalszym postępowaniu w przedmiotowej sprawie prosimy powoływać się na nr niniejszego pisma

Wszelkie odstępstwa (w trakcie realizacji) od projektu podstawowego należy **bezwzględnie** uzgadniać w ZUDP.

Podstawa prawna:

Ustawa z dnia 17 maja 1989 r. art. 28b - Prawo geodezyjne i kartograficzne (Dz.U. 2010 nr 193 poz. 1287 ze zmianami)

Zarządzenie Nr 477/2015 z dnia 7 września 2015 r. Prezydenta Miasta Bydgoszczy.

Zarządzenie Nr 478/2015 z dnia 7 września 2015 r. Prezydenta Miasta Bydgoszczy

Zarządzenie Nr 3/2016 z dnia 4 sierpnia 2016 r. Dyrektora Miejskiej Pracowni Geodezyjnej w Bydgoszczy.

Uczestnicy Narady - UWAGI i ZALECENIA:

A.Przewodniczący Narady Koordynacyjnej - Magdalena Zalewska-Romeł

B.Wydział Administracji Budowlanej - Arleta Leśniak

C.Powiatowy Inspektorat Nadzoru Budowlanego.

D.Zarząd Dróg Miejskich i Komunikacji Publicznej - Dominik Malcer

1.Miejska Pracownia Urbanistyczna - Elżbieta Lis

2.Enea Operator-Oddział Dystrybucji Bydgoszcz - Wiesław Stryzyk

Stosować się do warunków nr W-7/2016.

3.Polska Spółka Gazownictwa,Z-d w Bydgoszczy - Ryszard Rąpel, Dawid Kawczyński

4.Komunalne Przedsiębiorstwo Energetyki Ciepłej - Zbigniew Bartosz

5.Przedsiębiorstwo Telekomunikacyjne K-Ptel

6.Miejskie Wodociągi i Kanalizacja - Małgorzata Dylas

Projekt uzgodnić pod względem technicznym w Miejskich Wodociągach i Kanalizacji (MWiK).

7.Wydział Gospodarki Komunalnej

8.Netia S.A. - Andrzej Grycmacher

9. CHEM W i K

10.PGE G i EK Oddział Zespół Elektrociepłowni

Zobowiązuje się inwestora i wykonawcę robót do prowadzenia prac w sposób wykluczający możliwość uszkodzenia znaków geodezyjnych (punkty poligonowe, repery) oraz powstania awarii sieci energet. i gaz. a także pokrycia wszelkich kosztów z nią związanych. Bezwzględnie zachować normatywne odległości od w/w sieci.


Z up. Prezydenta Bydgoszczy

Magdalena Zalewska-Romeł
Magdalena Zalewska-Romeł
Zastępca Przewodniczącego Zespołu
Uzgadniania Dokumentacji Projektowej

Miejska Pracownia Geodezyjna
w Bydgoszczy
Zespół Uzgadniania Dokumentacji Projektowej
dla m. Bydgoszczy
ul. Grudziądzka 9-15, 85-130 BYDGOSZCZ
tel. 52 585 92 81, tel./fax 52 585 88 91
projekty@mpg.bydgoszcz.pl zudp@mpg.bydgoszcz.pl

ZAŁĄCZNIK
(do protokołu ZUDP)

1. Na 7 dni przed przystąpieniem do wykonania robót należy powiadomić właściwego użytkownika sieci uzbrojenia o rozpoczęciu robót.
2. **Uzgodnione usytuowanie sieci uzbrojenia terenu podlega wytyczeniu i geodezyjnej inwentaryzacji powykonawczej przez jednostki uprawnione do wykonywania prac geodezyjnych.**
3. Dokumenty geodezyjne powstałe po inwentaryzacji powykonawczej należy uwierzytelnić w Ośrodku Dokumentacji Geodezyjnej i Kartograficznej dla miasta Bydgoszczy (Miejska Pracownia Geodezyjna).
4. **Znaki geodezyjne, urządzenia zabezpieczające te znaki oraz budowle triangulacyjne podlegają ochronie (art.15,16 Prawo Geodezyjne i Kartograficzne Ustawa z 17.V.1989r. Dz.U.2010.nr 193 poz.1287 z późniejszymi zmianami)**

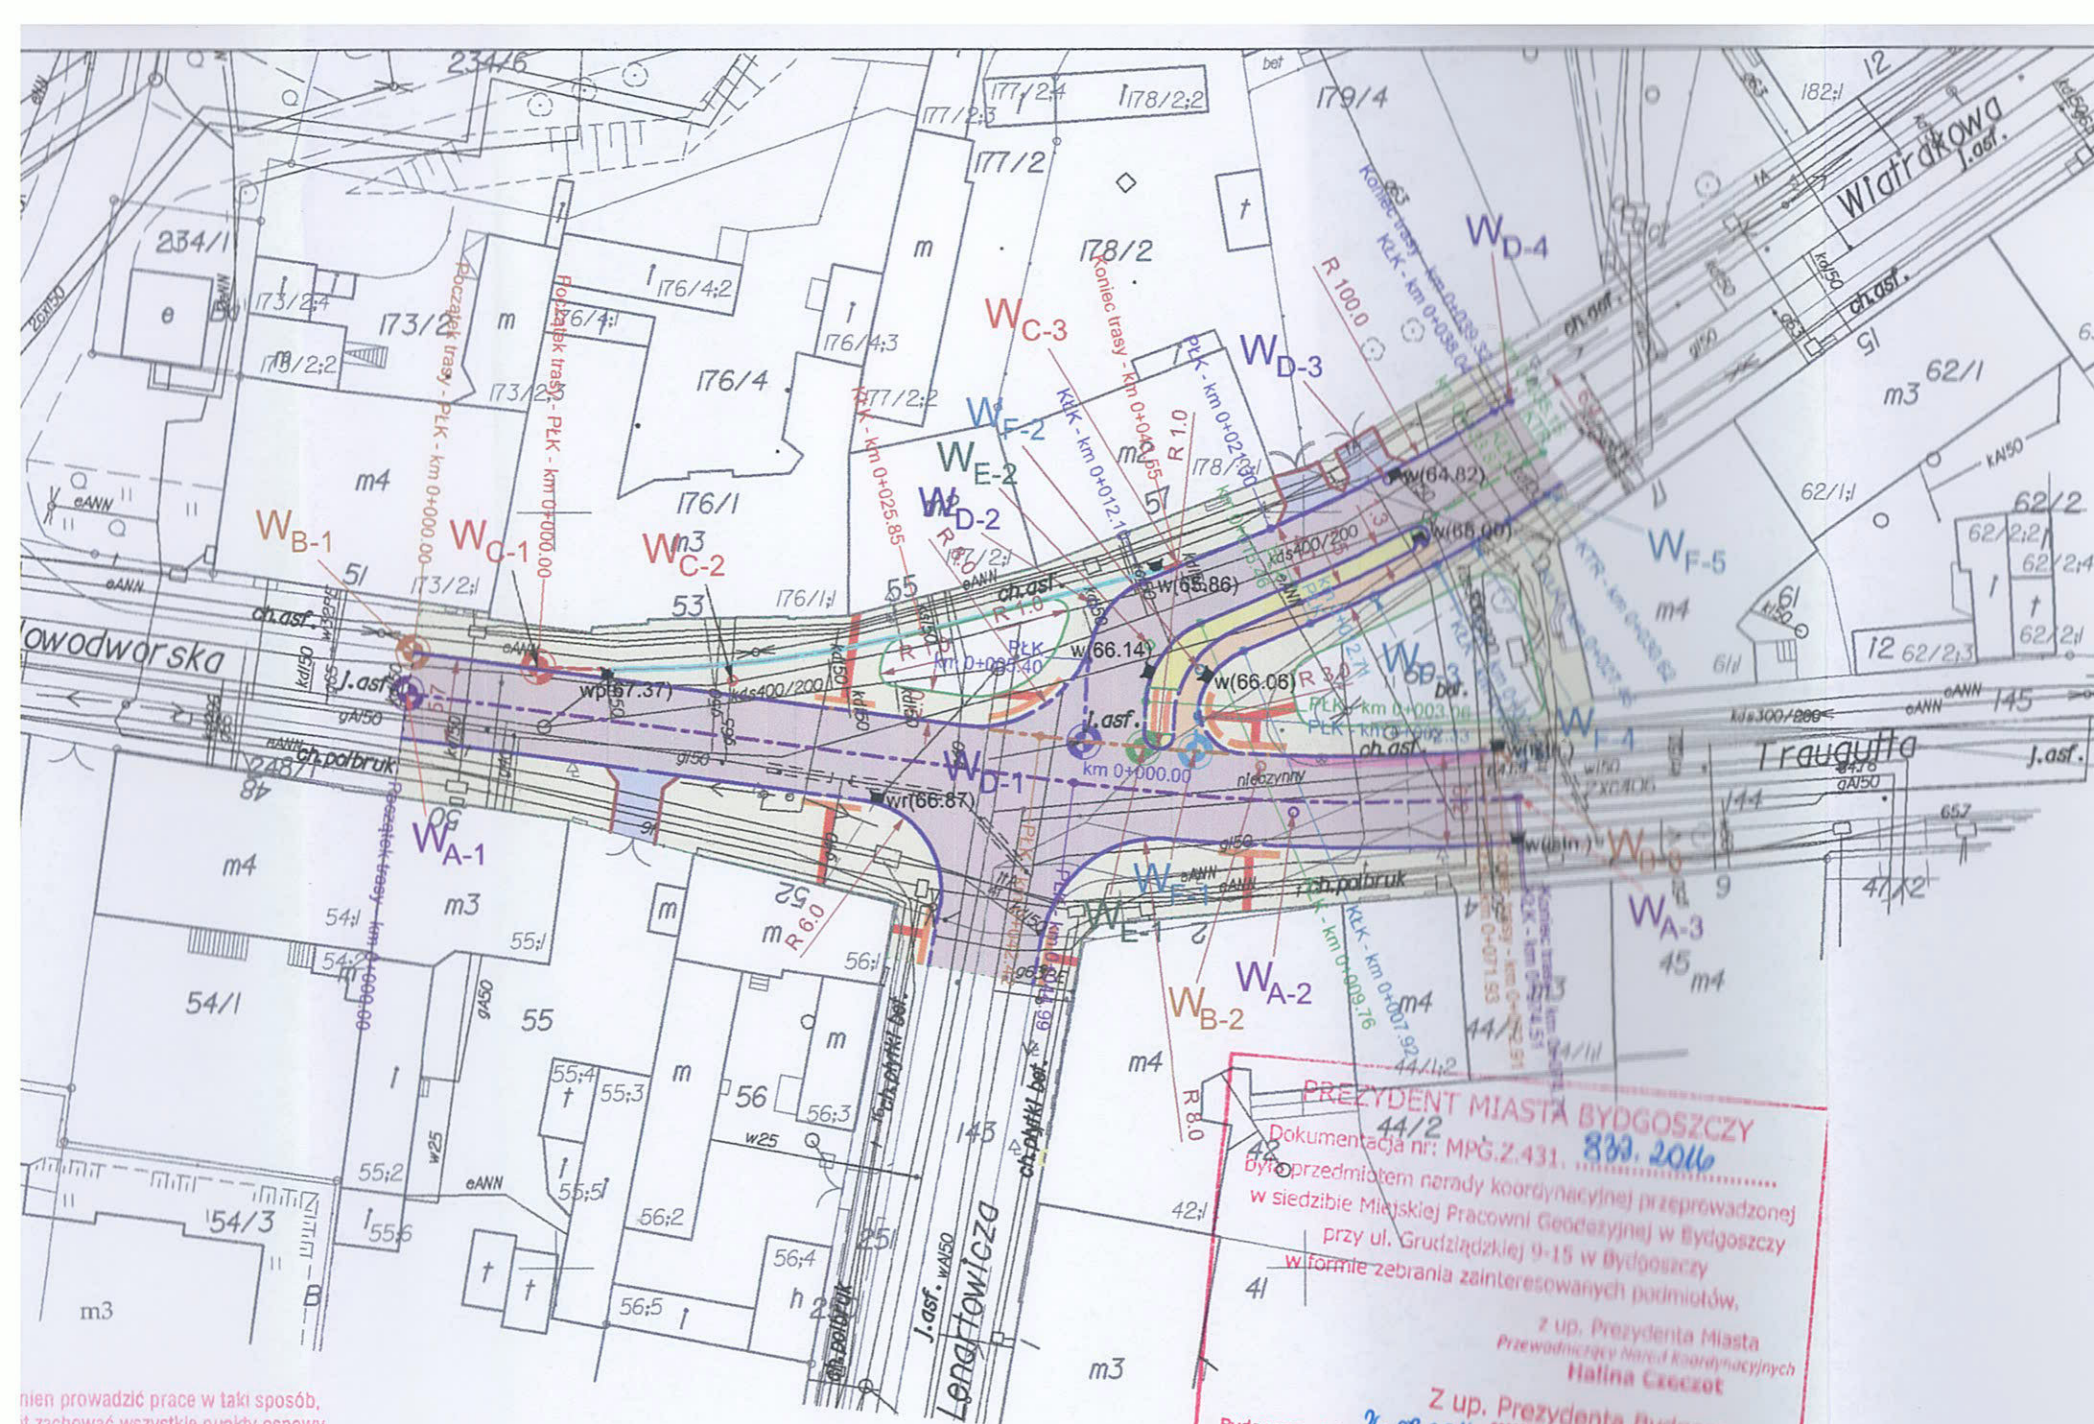

LEGENDA

- proj. jezdnia z betonu asfaltowego na nowej podb.
- proj. nakładka z betonu asfaltowego na istn. nawierzchni
- proj. nawierzchnie zjazdów z kostki betonowej czarnej
- proj. ścieżka rowerowa z asfaltobetonu
- proj. wypełnienia chodnikowe z kostki betonowej żółtej
- proj. chodniki z płyt betonowych szarych
- proj. płytki chodnikowe z wypustkami w kolorze żółtym
- proj. płytki chodnikowe ryflowane w kolorze żółtym
- proj. ściek chodnikowy z kostki betonowej szarej
- proj. krawężnik wyst. 12 cm
- proj. krawężnik na zjazdach wyst. 4 cm
- proj. krawężnik na przejściach dla pieszych wyst. 2 cm
- proj. opornik, wtopiony
- proj. obrzeże chodnikowe - A - nr osi
- proj. osie główne tras - 1 - nr wierzchołka
- wierzchołek osi w planie

nien prowadzić prace w taki sposób, it zachować wszystkie punkty osnowy przypadku naruszenia znaku wykonawca jest zobowiązany do jego rzekazania dokumentacji geodezyjnej kumentacji Geodezyjnej, co stanowi cznego odbioru prac.

Zespół Uzgadniania Dokumentacji Projektowej w Bydgoszczy

Aktualne projektowane sieci uzgodnione w ZUP

Stan na dzień 01.08.2016 r.

Powiadza się, że niniejszy dokument został opracowany w wyniku prac geodezyjnych i kartograficznych, których rezultaty zawiera operat techniczny wpisany do ewidencji materiałów państwowego zasobu geodezyjnego i kartograficznego

MIEJSKA PRACOWNIA GEODEZYJNA
Grodzki Ośrodek Dokumentacji
Geodezyjnej i Kartograficznej w Bydgoszczy

Identyfikator ewidencyjny materiału zasobu - operatu technicznego

P.0461.2016.2429

Data wpisania operatu technicznego do ewidencji materiałów zasobu

09 SIE. 2016

imię, nazwisko i podpis osoby reprezentującej organ

z up. Prezydenta Bydgoszczy:
Magdalena Głińska

MAPA DO CELOW PROJEKTOWYCH skala 1:500

Bydgoszcz ul. Wiatrakowa

PWG "2000" S.6

Arkusz mapy 321.1131, 113.3

układ wys. "Amsterdam"

Jednostka ewidencyjna 046101 m Bydgoszcz

obręb : 98,99,107

MPGD.422.2528.2016

Nie wykonano ustalenia obrotów służebnościami gruntowymi

Ks.rob.8056/2016 Wyk.A.Izbaner upr 16722

Bydgoszcz 01.08.2016 r

BUTOH Włodzimierz Palicki

ul. Chodkiewicza 15

85-065 Bydgoszcz

butoh

Drogi dla rowerów w Bydgoszczy	Stadium		Uprawnienia	Podpisy
	Projekt do uzgodnień			
Obiekt: Przebudowa ulicy Wiatrakowej w Bydgoszczy z budową infrastruktury dla ruchu rowerowego	Projektanci	mgr inż. W.Palicki	UAN-KZ-7210/278/87 upow. do sporz. proj. drog. typ. most. przep.	
		mgr inż. Robert Jakielski	KUP/0126/POOD/08 Uprawn. do projektowania bez ograniczeń w spec. drogowej	
	Sprawdzający	mgr inż. M.Kostrzewa	KUP/3/POOK/03 w spec. konstr.budowlanej	
Przedmiot opracowania:	Sierpień 2016		1:500	1
	PLAN SYTUACYJNY			
	Data		Skala	Nr rysunku