



Miejski Ośrodek Pomocy Społecznej w Bydgoszczy

DOA.222. 76 .2016

Bydgoszcz, dnia 22 czerwca 2016r.

**Zarząd Dróg Miejskich
i Komunikacji Publicznej**

**ul. Toruńska 174A
85-844 Bydgoszcz**

dot.: Uzgodnienia rozwiązań przy realizacji zadania p.n. „Budowa drogi dojazdowej, modernizacja chodnika oraz nowych miejsc postojowych przy budynku przy ul. Morskiej 2 na os. Bartodzieje.

W nawiązaniu do otrzymanej informacji w sprawie realizacji zadania drogowego przy budynku przy ul. Morskiej 2 na os. Bartodzieje uzgadniam przedstawiony projekt **pod warunkiem zapewnienia prawidłowego – zgodnego z obowiązującymi przepisami techniczno-budowlanymi - dojścia do Rejonowego Ośrodka Pomocy Społecznej „Bartodzieje”.**

Przedstawiony „Projekt Budowlany” został opracowany na nieaktualnym podkładzie geodezyjnym i nie uwzględnia istniejącego wejścia, od strony szczytowej-zachodniej do ośrodka MOPS, który mieści się w budynku przy ul. Morskiej 2. Jest to główne i jedyne wejście do Rejonowego Ośrodka Pomocy Społecznej „Bartodzieje”. Wejście do ośrodka wykonano jako chodnik i pochylnię dla osób niepełnosprawnych z kostki betonowej. Istniejący chodnik wejściowy do ośrodka łączy się z pasem pieszojezdni biegnącym w kierunku ul. Morskiej.

W załączeniu przesyłam arkusz mapy geodezyjnej zasadniczej, wykonanej 24.05.2007r. z „Inwentaryzacją Powykonawczą Podjazdu, Chodnika i Ogrodzenia” Rejonowego Ośrodka Pomocy Społecznej „Bartodzieje” przy ul. Morskiej 2 oraz arkusz mapy zasadniczej z oznaczeniem części nieruchomości zajmowanej przez MOPS.

Do wiadomości :

1. Biuro Inżynierii Drogowej „BID” S.C.
Agnieszka Szczuraszek - Kostencka, Paweł Szczuraszek
85 - 435 Bydgoszcz ul. Strusia 17
2. Halina Kasica
85-722 Bydgoszcz ul. Morska 6/65

Dyrektor
Miejskiego Ośrodka Pomocy Społecznej
w Bydgoszczy
Renata Dębińska

INWENTARYZACJA POWYKONAWCZA PODJAZDU, CHODNIKA I OGRODZENIA

ROPS BYDGOSZCZ UL. MORSKA

SKALA 1:500

ARKUSZ MAPY: 321.0832

OBREB: 206

KERG: 1776/07

"ROBGEO"

Robert Wójtewicz

86-050 Solec Kujawski, ul. Toruńska 58e/14

tel. (052) 387-47-62

REGON 092478371

GEODETA

mgr inż. Robert Wójtewicz

86-050 Solec Kuj., ul. Toruńska 58e/14

nr upraw. zaw. 16748

MIEJSKA PRACOWNIA GEODEZYJNA

Grodzki Ośrodek Dokumentacji

Geodezyjnej i Kartograficznej w Bydgoszczy


Wyeksponowane na niniejszej mapie obiekty budowlane zostały zinventaryzowane, a dokumenty powstałe w wyniku inwentaryzacji przyjęto do państwowego zasobu geodezyjnego i kartograficznego

w dniu 24.05.2007

i zaewidencjonowano pod nr 1776/2007

Robert Wójtewicz

Bydgoszcz, dn. 24.05.2007

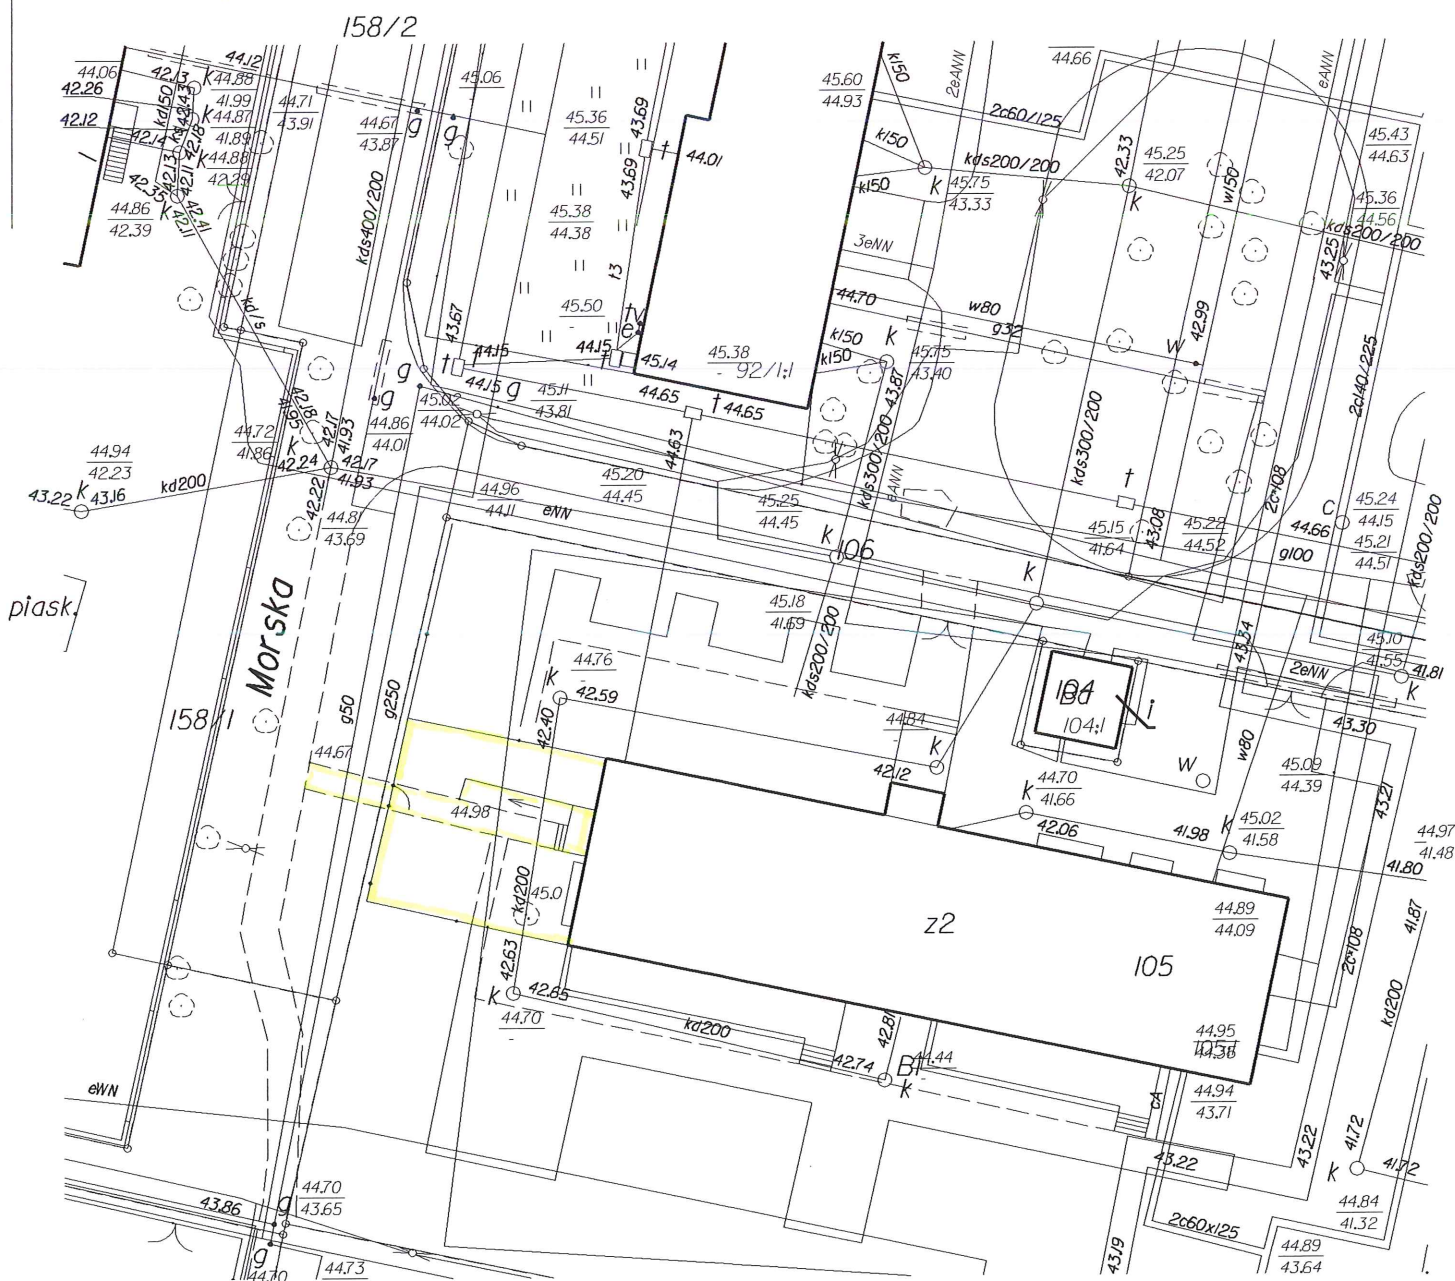

KERG: 1776/07

REF 888-143-45-52, REGON 092478371

nr upraw/zaw. 16748

Bydgoszcz, dn. 24.05.2004 (imię i nazwisko, podpis, stanowisko
służbowe osoby upoważnionej)

